

Nybyggnadskarta typ C

Över del av fastigheten **Stora Råby 32:26** i Lunds kommun.

Areal: 9385 kvm (hela fastigheten)

Adress:


STADSBYGGNADSKONTORETS UPPGIFTER:

Fältkontroll ej utförd.
Höjdangivelser anges i RH 2000.

Lund 2015-12-21

Ola Svensson
Kartingenjör

Höjder tillkom genom laserskanning 2009-04-29. Medelfel: 0,1 m.

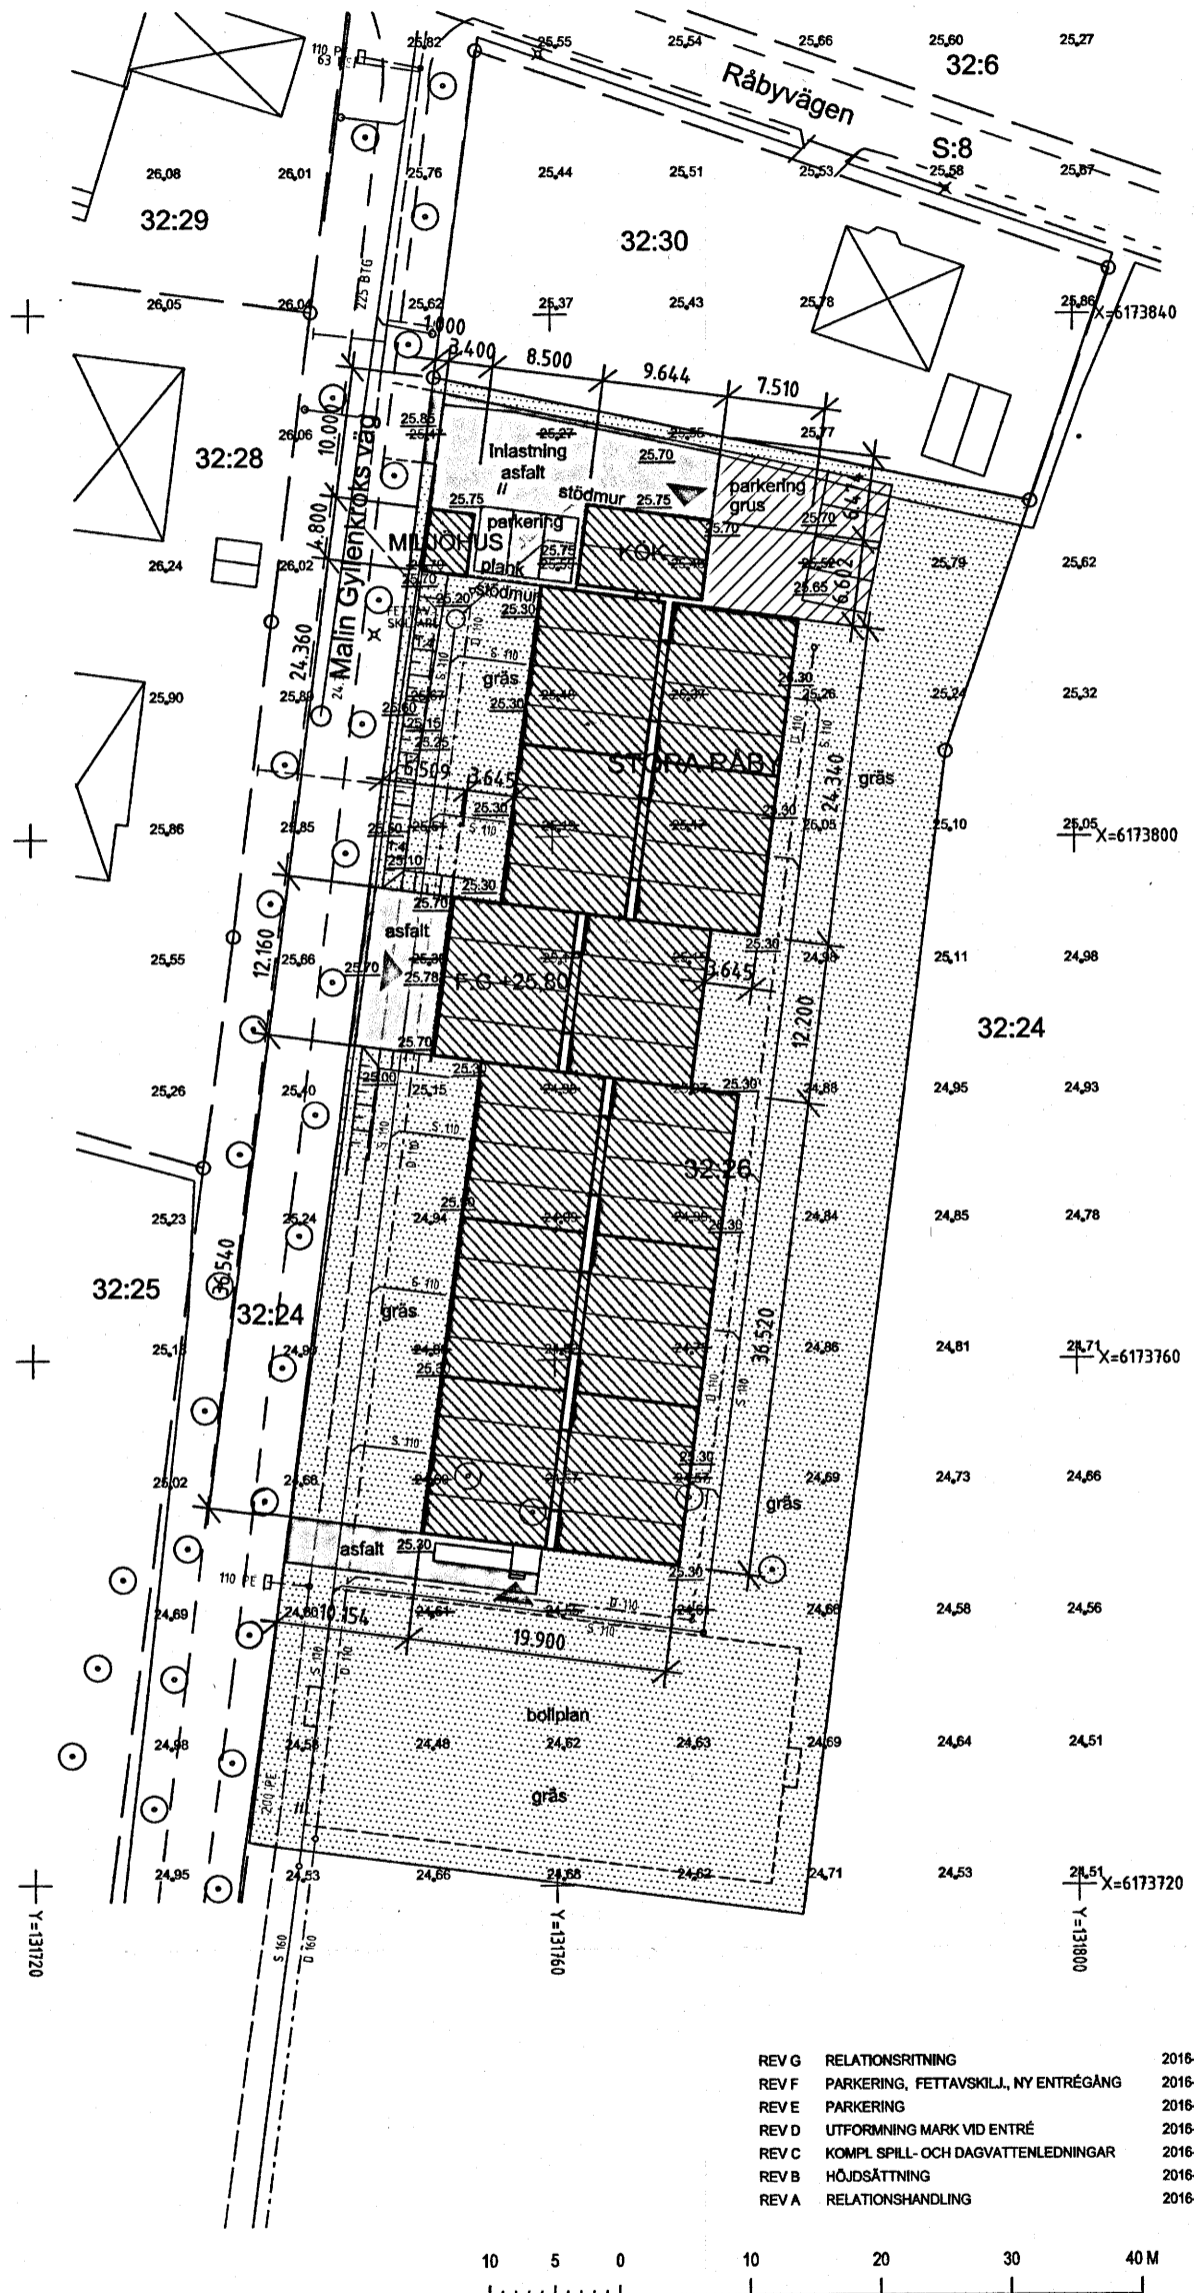

REV G	RELATIONSRTNING	2016-08-08 NE
REV F	PARKERING, FETTAVSKILL, NY ENTRÉGÅNG	2016-06-22 NE
REV E	PARKERING	2016-05-26 NE
REV D	UTFORMNING MARK VID ENTRÉ	2016-05-19 NE
REV C	KOMPL SPILL- OCH DAGVATTENLEDNINGAR	2016-05-16 NE
REV B	HÖJDSÄTTNING	2016-04-14 NE
REV A	RELATIONSHANDLING	2016-01-22 NE

Stadsbyggnadskontoret utför utstakning av bygglovsbeviljad byggnad. Tidsbeställning på telefon 046-35 59 07.

Aktbil 3) L 2015 / 2329
Inkom 2016 - 08 - 11
BYGGNADSNÄMNDEN I LUND

LUNDS KOMMUN Stadsbyggnadskontoret		Sökandens uppgifter: SITUATIONSPLAN OCH MÄTTSÄTTNING UTFÖRDA AV: ZOOM ARKITEKTER AB / NE 2015-12-30 Höjdangivelser anges i RH 2000. Höjd på färdigt golv + +25,80 Källarbjätklagets u.k. + Annan relevant höjdangivelse:	
FASTIGHET: Stora Råby 32:26 (del av)		NUMMER NYBYGGNADSKARTA: L 2015-002403	
KOORDINATSYSTEM: SWEREF 99 13 30, RH 2000		SKALA: 1:400	
RITAD AV: OS		GRANSKAD AV:	