

FASAD MOT NORR
BYGGNAD - C -


FASAD MOT NORR
BYGGNAD - F -

SEKTION
BYGGNAD - B -

FASAD MOT NORR
BYGGNAD - D -

FASAD MOT NORR
GLASAD GANG

KONTUR / BYGGNAD - A -

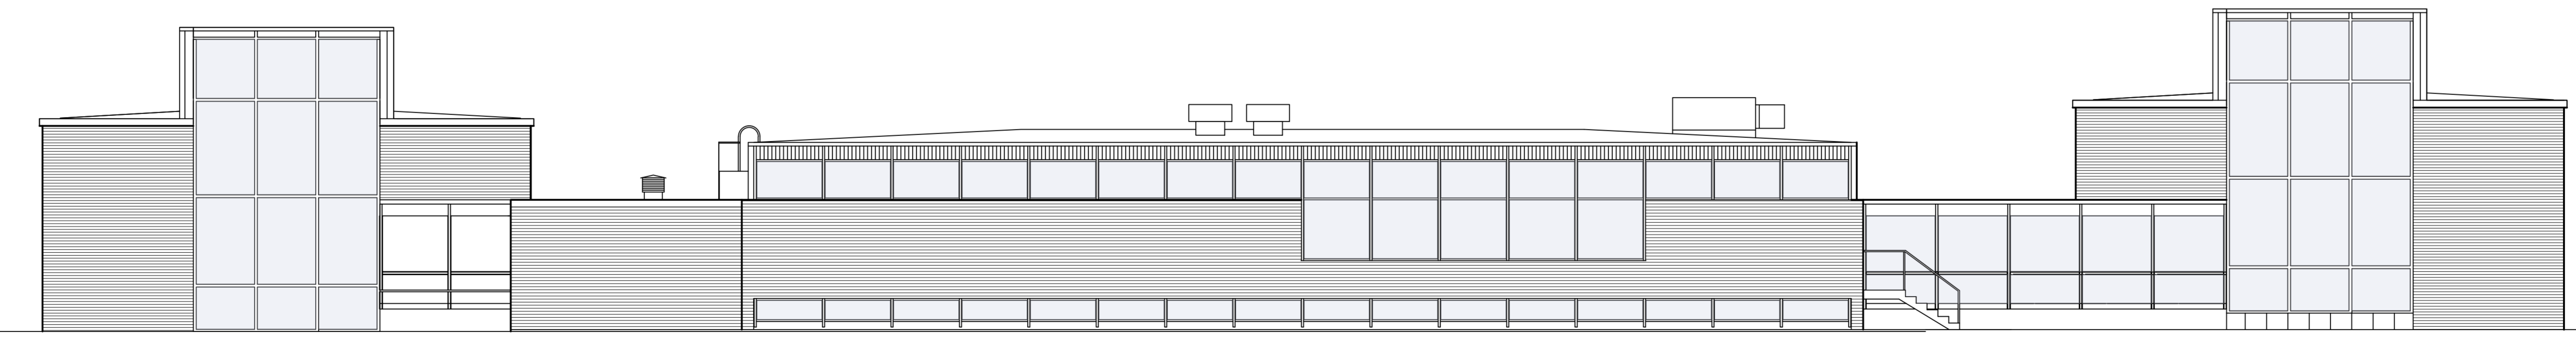


FASAD MOT NORRR
BYGGNAD - B -

FASAD MOT NORRR
BYGGNAD - E -

FASAD MOT NORR
BYGGNAD - A -

FASADER MOT NORR

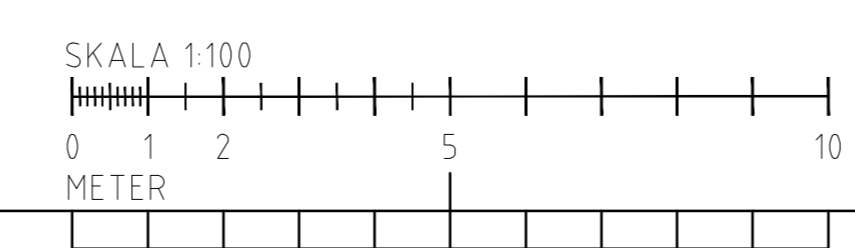

▶ KONTRAKTSRITNING	PROJEKTOR	DAVID ANDERSSON
▶ FÖRSLAGSRITNING	ANSVARIG	ROLF WALLDÉN
▶ RELATIONSRITNING	ANSVARIG	DAVID ANDERSSON
▶ ARBETSRIKNING	ANSVARIG	ROLF WALLDÉN
▶ FÖRFRÅGNINGSUNDERLAG	ANSVARIG	DAVID ANDERSSON
▶ BYGGLOVSRITNING	ANSVARIG	ROLF WALLDÉN
▶ FÖRHANDSKOPIA	ANSVARIG	DAVID ANDERSSON
▶ GRANSKNINGSRIKNING	ANSVARIG	ROLF WALLDÉN

BET	ART	ÄNDRINGEN AVSER	DATUM	SKID
BENZELIUS 1				
ORIENTERING				
RELATIONSHANDLING				
HYRESEAST				
HEMSÖ Fastighetssvenden för samhällsservice				
ERRWE BYGGKONSULT AB				
BH	HEMSÖ BENZELIUS AB	040-636 48 12	DAVID ANDERSSON	
A	ERRWE-BYGGKONSULT AB	040-611 98 57	ROLF WALLDÉN	
K				
VS				
VE				
E				
LUPPRAGNR	75 101	RITAD/KONSTR AV	Rolf Walldén	HANDLAGGARE
DATUM	2020-03-25	ANSVARIG	David Andersson	Rolf Walldén
KV BENZELIUS 1				
LUNDS KOMMUN				
FASADER MOT NORR				
RELATIONSHANDLING				
SKALA: 100 (A1L)	NUMMER	20-A-40.3-10001		BET
1:282 (A3)				