



FASAD MOT VÄSTER
BYGGNAD - B -



FASAD MOT VÄSTER
BYGGNAD - D -

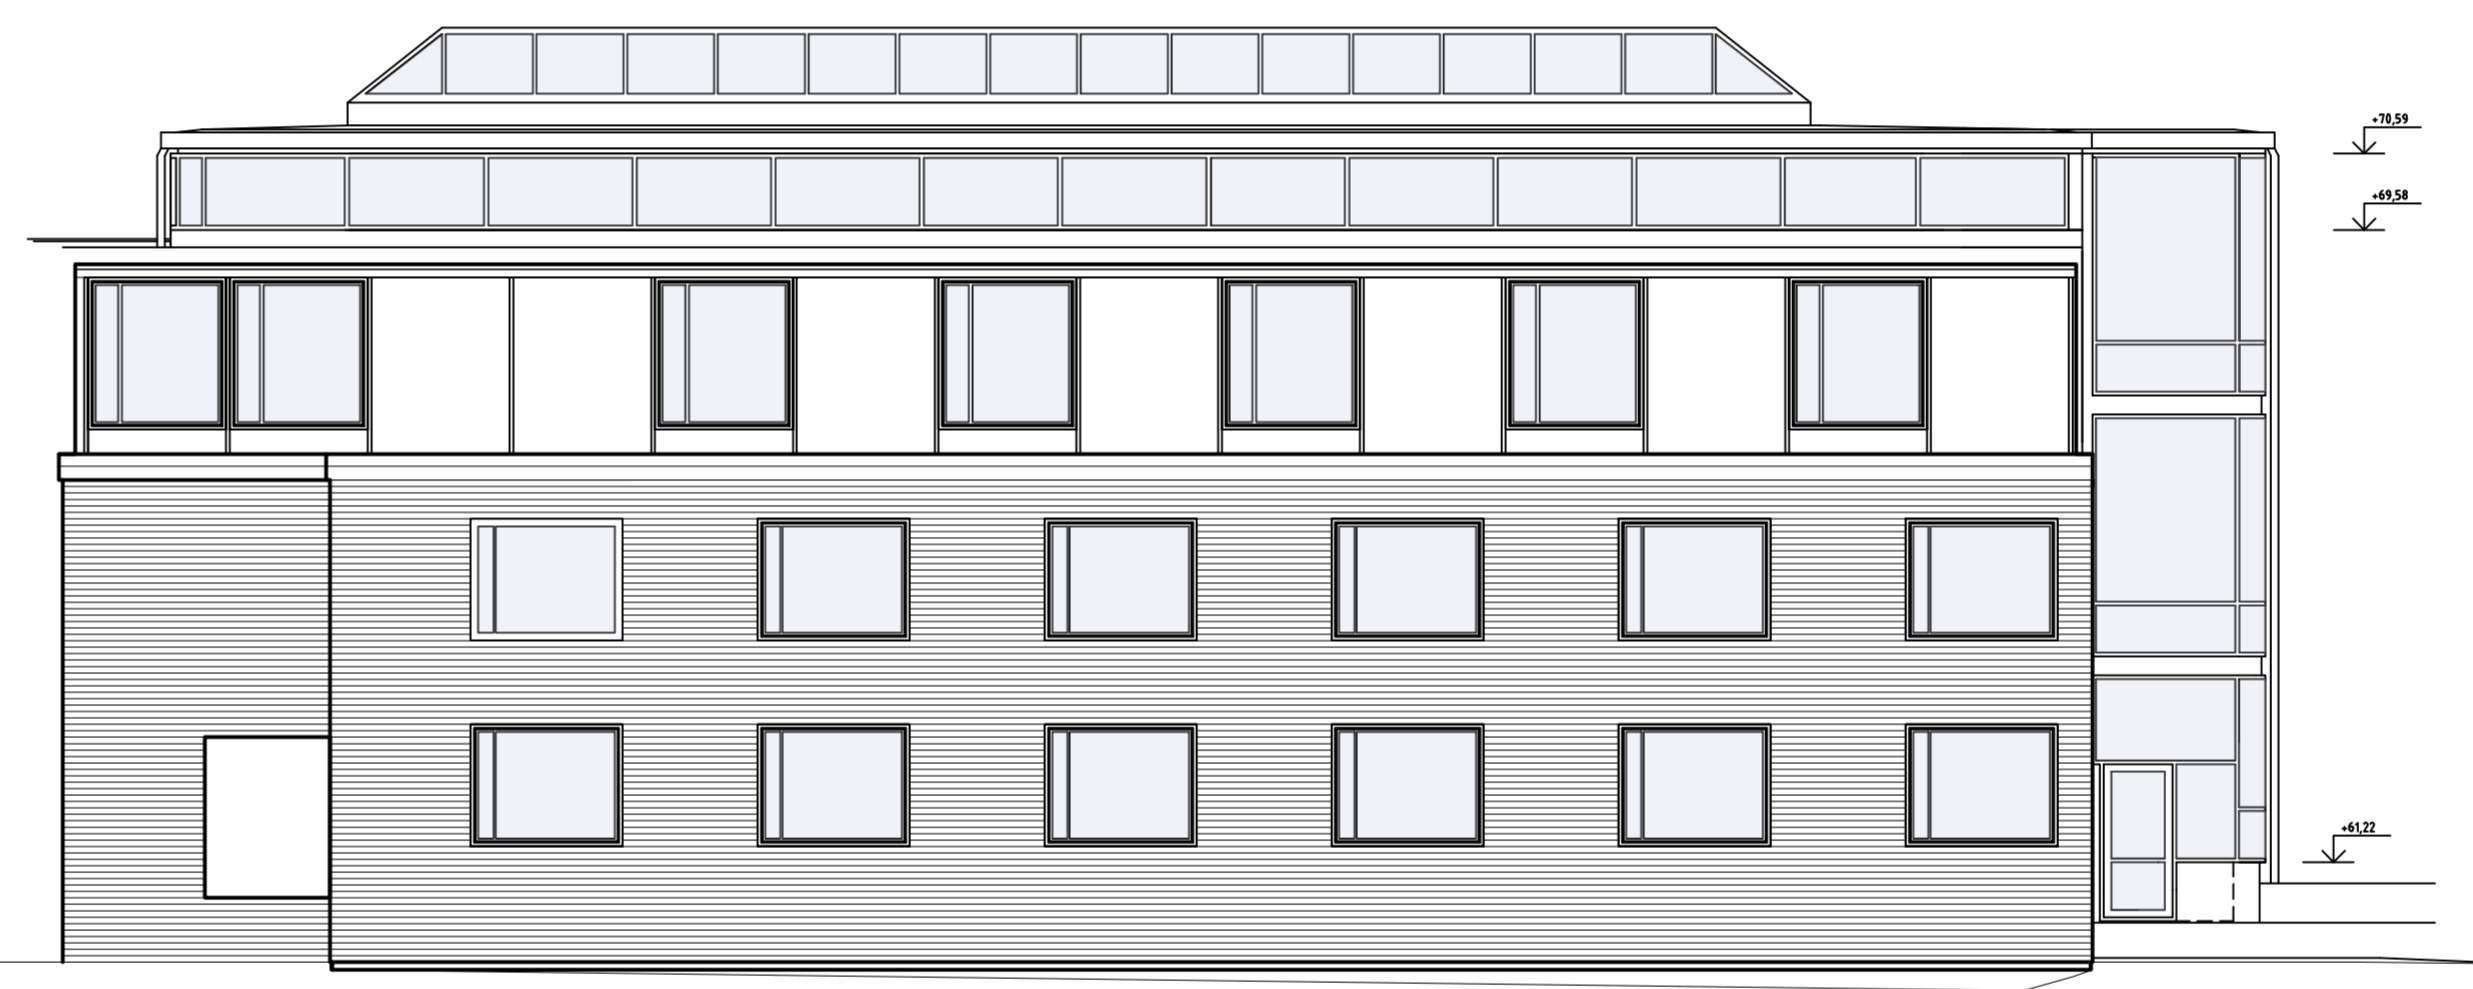


FASAD MOT VÄSTER
BYGGNAD - E -

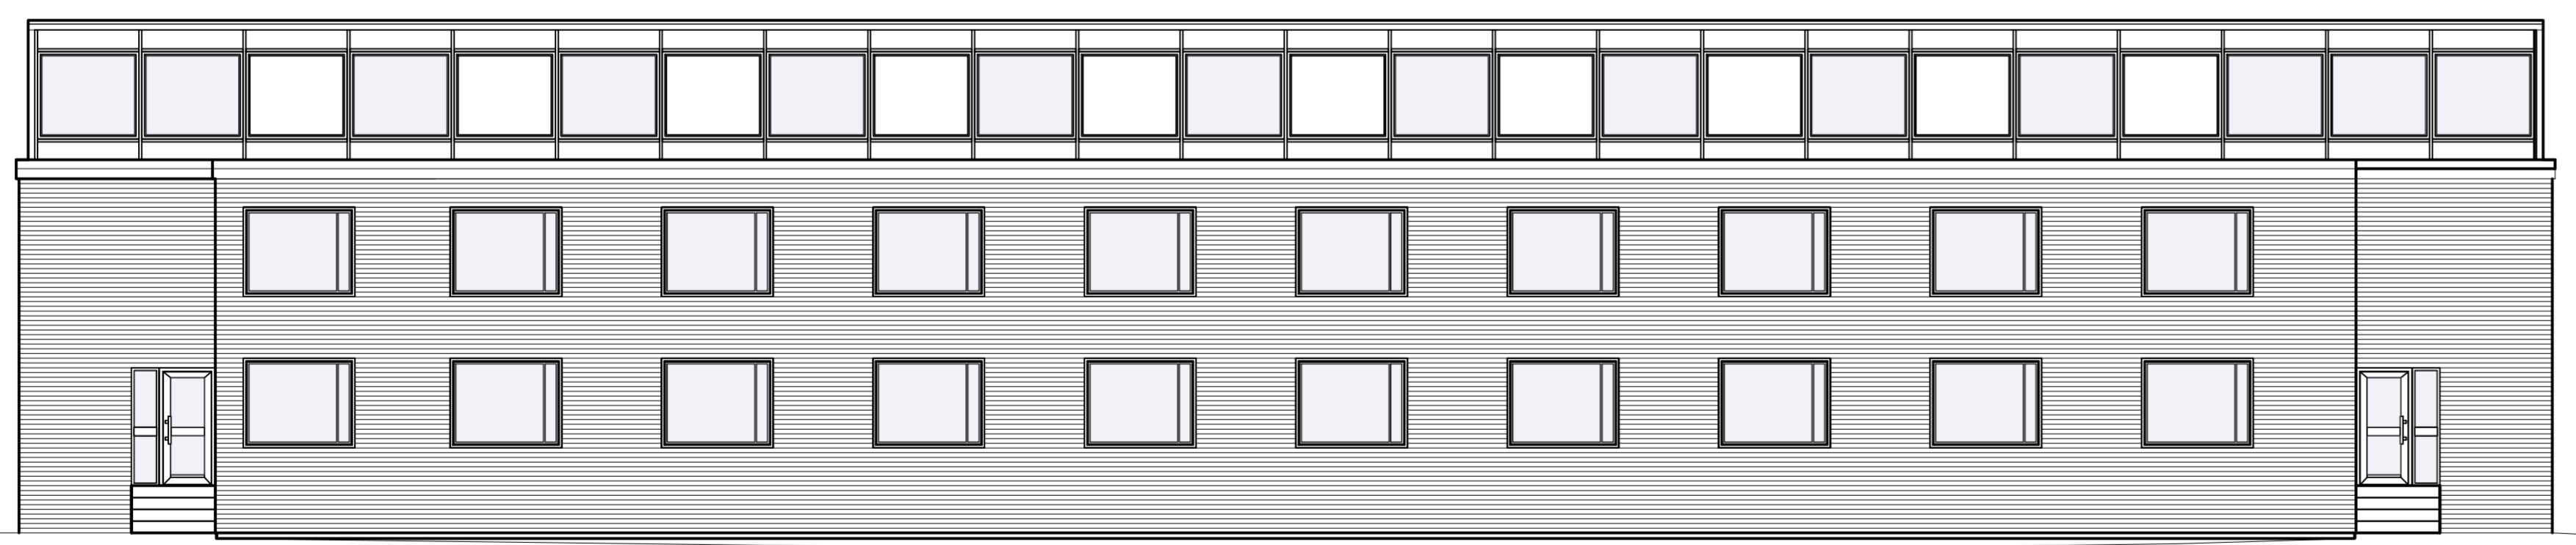

FASAD MOT VÄSTER
BYGGNAD - A -

FASADER MOT VÄSTER

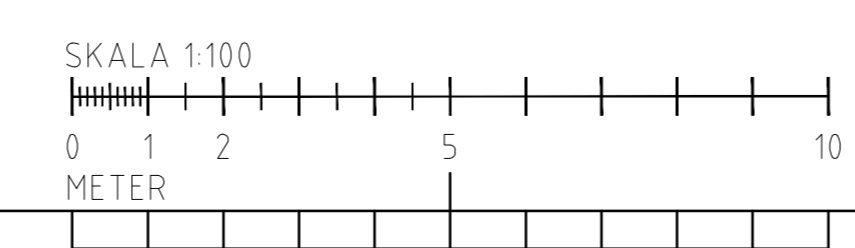

BET	ART	ÄNDRINGEN AVSEER	DATUM	SKID
BENZELIUS 1				
ORIENTERING				
STATUS RELATIONSHANDLING				
HYRESEAST				
FASTIGHETSÄGARE HEMSÖ <i>Fastighetssnuden för samhällsservice</i>				
PROJEKTÖR ERRWE BYGGKONSULT AB				
BH	HEMSÖ BENZELIUS AB	040-636 48 12	DAVID ANDERSSON	
A	ERRWE-BYGGKONSULT AB	040-611 98 57	ROLF WÄLLDÉN	
K				
VS				
VE				
E				
LUPPDRAGNR	75 101	RITAD/KONSTR AV	Rolf Wälldén	HANDLAGGARE
DATUM	2020-03-25	ANSVARIG	<i>David Andersson</i>	Rolf Wälldén
KV BENZELIUS 1				
LUNDS KOMMUN				
FASADER MOT VÄSTER				
RELATIONSHANDLING				
SKALA: 100 (A1L)	NUMMER	BET		
1:282 (A3)	20-A-40.3-10002			

- ▶ KONTRAKTSRITNING
- ▶ FÖRSLAGSRITNING
- ▶ RELATIONSRITNING
- ▶ ARBETSRIKTNING
- ▶ FÖRFRÅGNINGSUNDERLAG
- ▶ BYGGLOVSRITNING
- ▶ FÖRHANDSKOPIA
- ▶ GRANSKNINGSRIKTNING