


FASAD MOT SÖDER  
BYGGNAD - E -

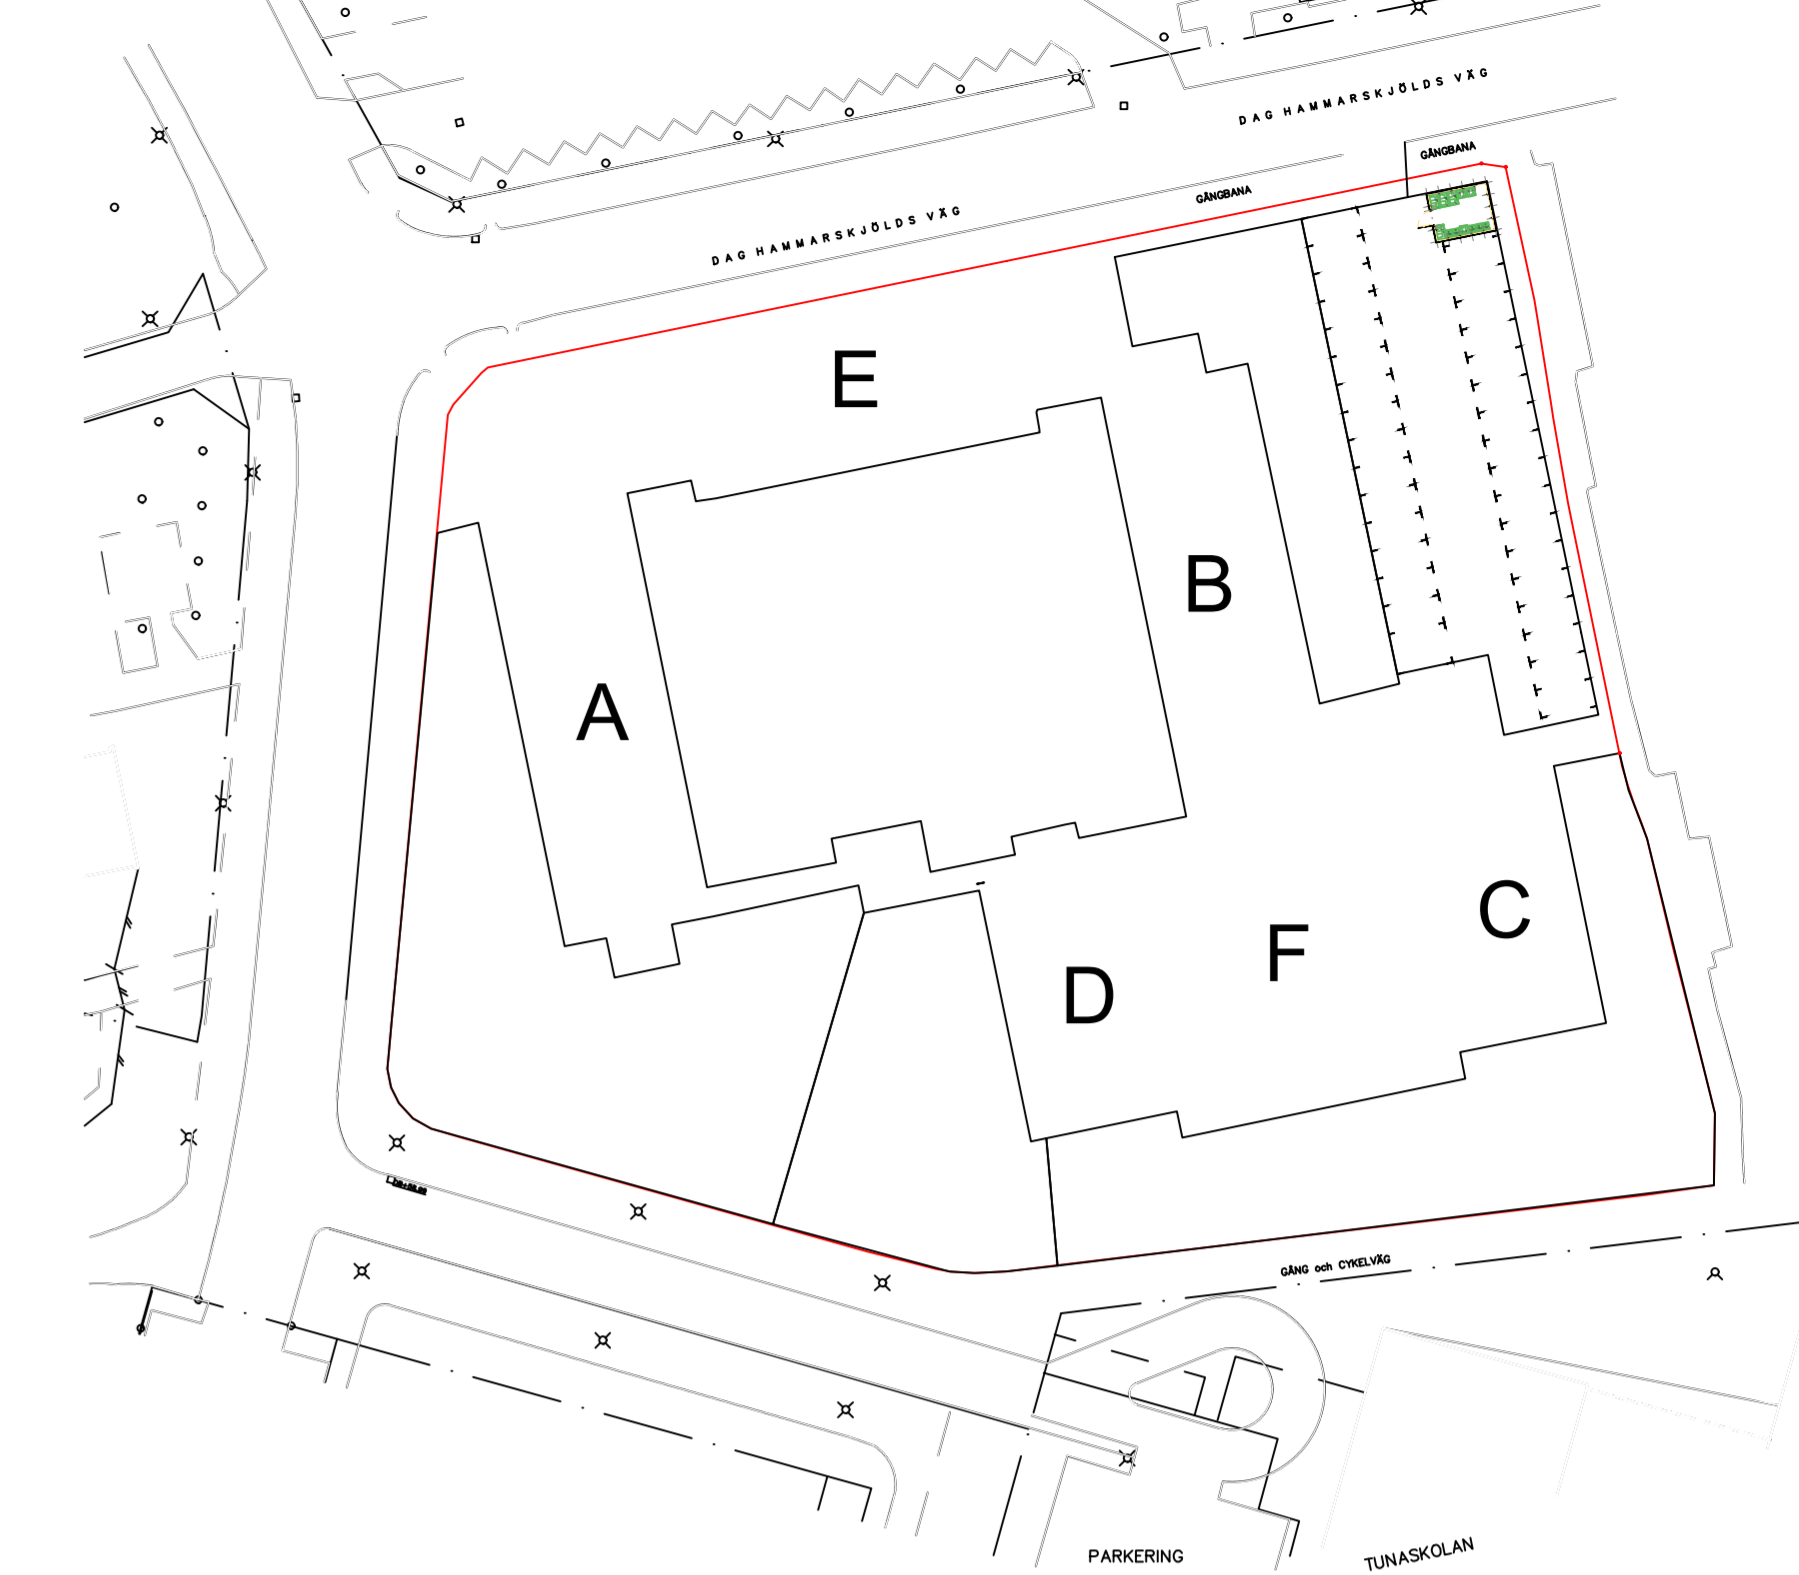

FASAD MOT SÖDER  
BYGGNAD - A -


FASAD MOT SÖDER  
GLASAD GÅNG

FASAD MOT SÖDER  
BYGGNAD - D -

FASAD MOT SÖDER  
BYGGNAD - F -

FASAD MOT SÖDER  
BYGGNAD - C -

# FASADER MOT SÖDER

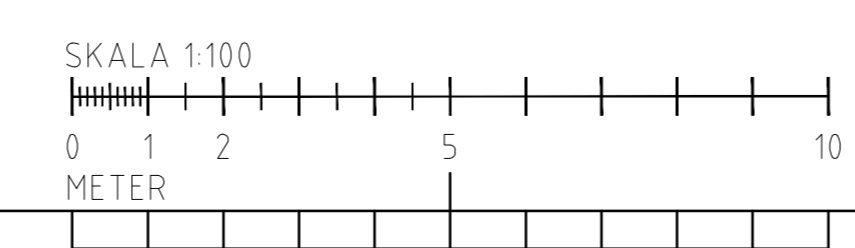

BET	ART	ÄNDRINGEN AVSER	DATUM	SKID
<b>BENZELIUS 1</b>				
ÖRENTERING				
STATUS				
<b>RELATIONSHANDLING</b>				
HYRESGÄST				
FASTIGHETSÄGARE				
<b>HEMSÖ</b> <i>Fastighetssvanden för samhällsservice</i>				
PROJEKTÖR				
<b>ERRWE BYGGKONSULT AB</b>				
BH	HEMSÖ BENZELIUS AB	040-636 48 12	DAVID ANDERSSON	
A	ERRWE-BYGGKONSULT AB	040-611 98 57	ROLF WALLDÉN	
K				
VS				
VE				
E				
LIPPRAGNR	75 101	RITAD/KONSTR AV	Rolf Walldén	HANDLAGGARE
DATUM	2020-03-25	ANSVARIG	David Andersson	Rolf Walldén
KV BENZELIUS 1				
LUNDS KOMMUN				
FASADER MOT SÖDER				
RELATIONSHANDLING				
SKALA: 100 (A1L)	NUMMER			BET
1:282 (A3)	20-A-40.3-10003			

- ▶ KONTRAKTSRITNING
- ▶ FÖRSLAGSRITNING
- ▶ RELATIONSRITNING
- ▶ ARBETS-RITNING
- ▶ FÖRFRÅGNINGSUNDERLAG
- ▶ BYGGLOVS-RITNING
- ▶ FÖRHANDSKOPIA
- ▶ GRANSKNINGS-RITNING