


FASAD MOT SÖDER
BYGGNAD - A -




FASAD MOT ÖSTER
BYGGNAD - E -

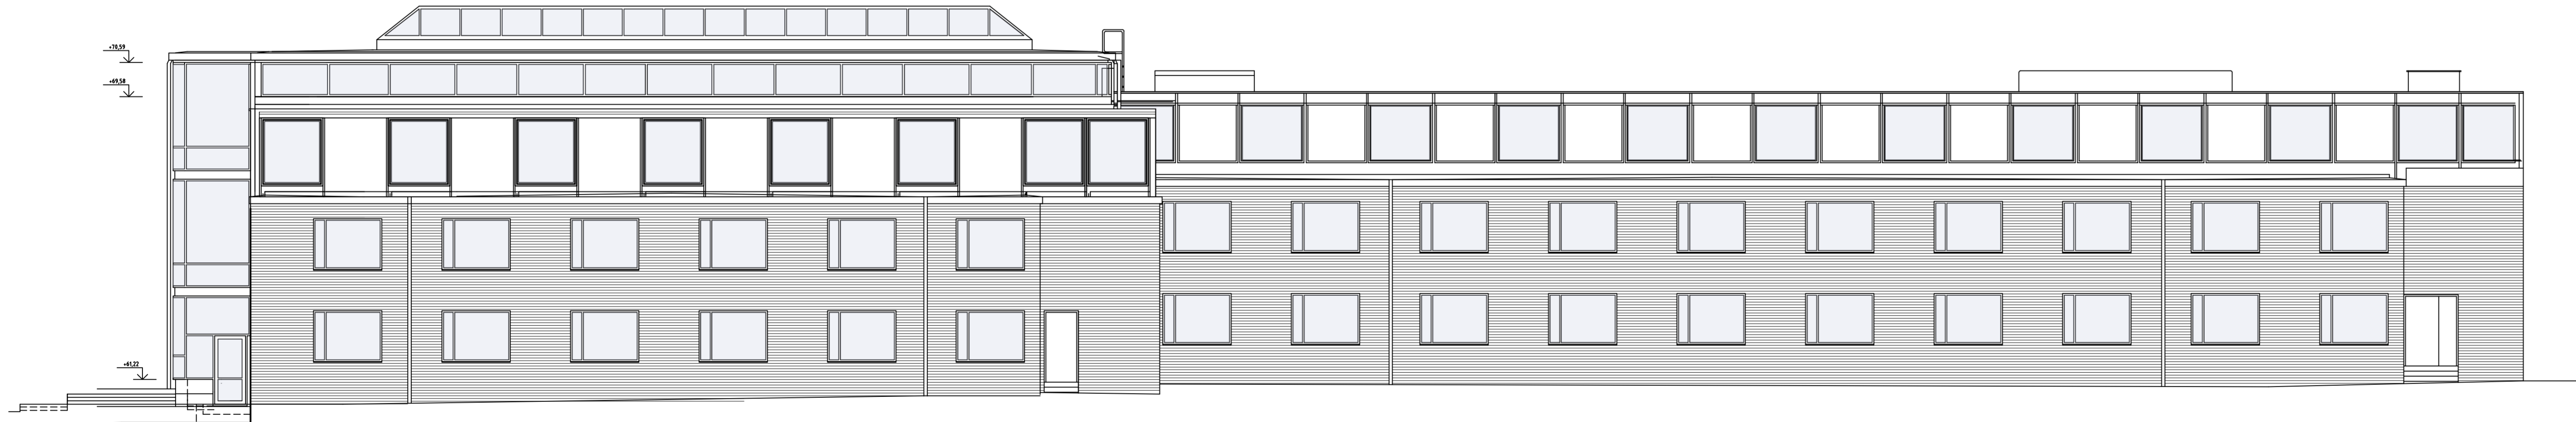

FASAD MOT ÖSTER
BYGGNAD - C -

FASAD MOT ÖSTER
BYGGNAD - B -

FASADER MOT ÖSTER

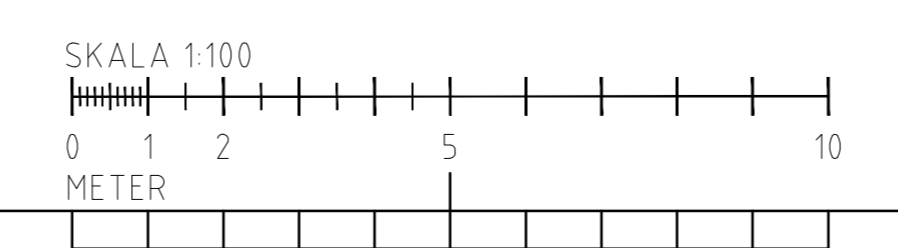

BET	ART	ÄNDRINGEN AVSER	DATUM	SKID
BENZELIUS 1				
ORIENTERING				
STATUS				
RELATIONSHANDLING				
HYRESEAST				
FASTIGHETSÄGARE				
HEMSÖ <i>Fästighetssvenden för samhällsservice</i>				
PROJEKTÖR				
ERRWE BYGGKONSULT AB				
BH	HEMSÖ BENZELIUS AB	040-636 48 12	DAVID ANDERSSON	
A	ERRWE-BYGGKONSULT AB	040-611 98 57	ROLF WALLDÉN	
K				
VS				
VE				
E				
LUPPÖRAGNR	75 101	RITAD/KONSTR AV	Rolf Walldén	HANDLAGGARE
DATUM	2020-03-25	ANSVARIG	David Andersson	Rolf Walldén
KV BENZELIUS 1				
LUNDS KOMMUN				
FASADER MOT ÖSTER				
RELATIONSHANDLING				
SKALA: 100 (A1L)	NUMMER			BET
1:282 (A3)	20-A-40.3-10004			

- ▶ KONTRAKTSRITNING
- ▶ FÖRSLAGSRITNING
- ▶ RELATIONSRITNING
- ▶ ARBETSRIKNING
- ▶ FÖRFRÅGNINGSUNDERLAG
- ▶ BYGGLOVSRITNING
- ▶ FÖRHANDSKOPIA
- ▶ GRANSKNINGSRIKNING