

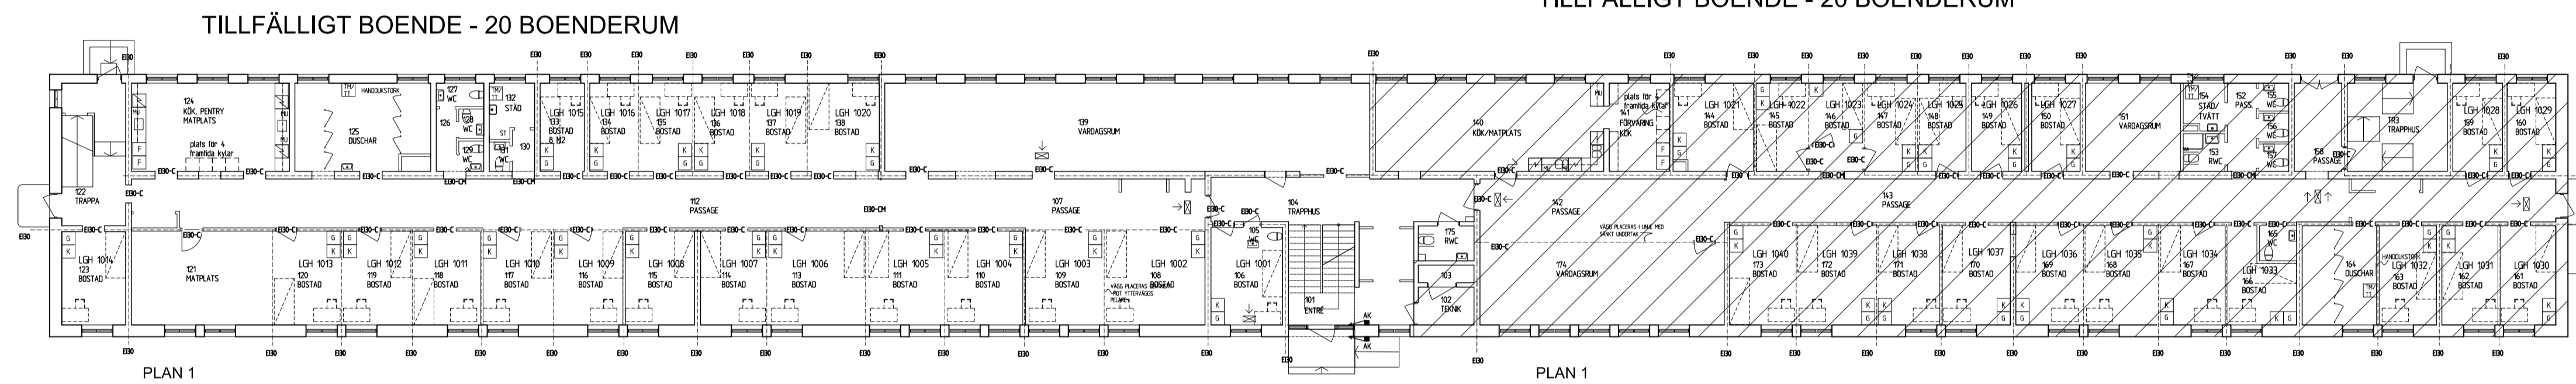


TILLFÄLLIGT BOENDE - 20 BOENDERUM

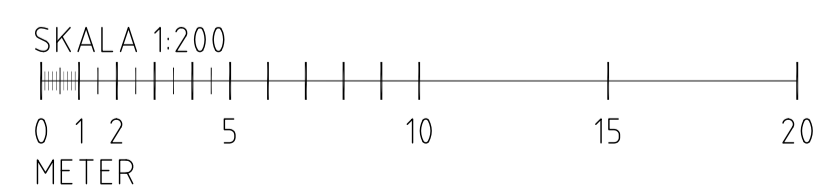

TILLFÄLLIGT BOENDE - 20 BOENDERUM

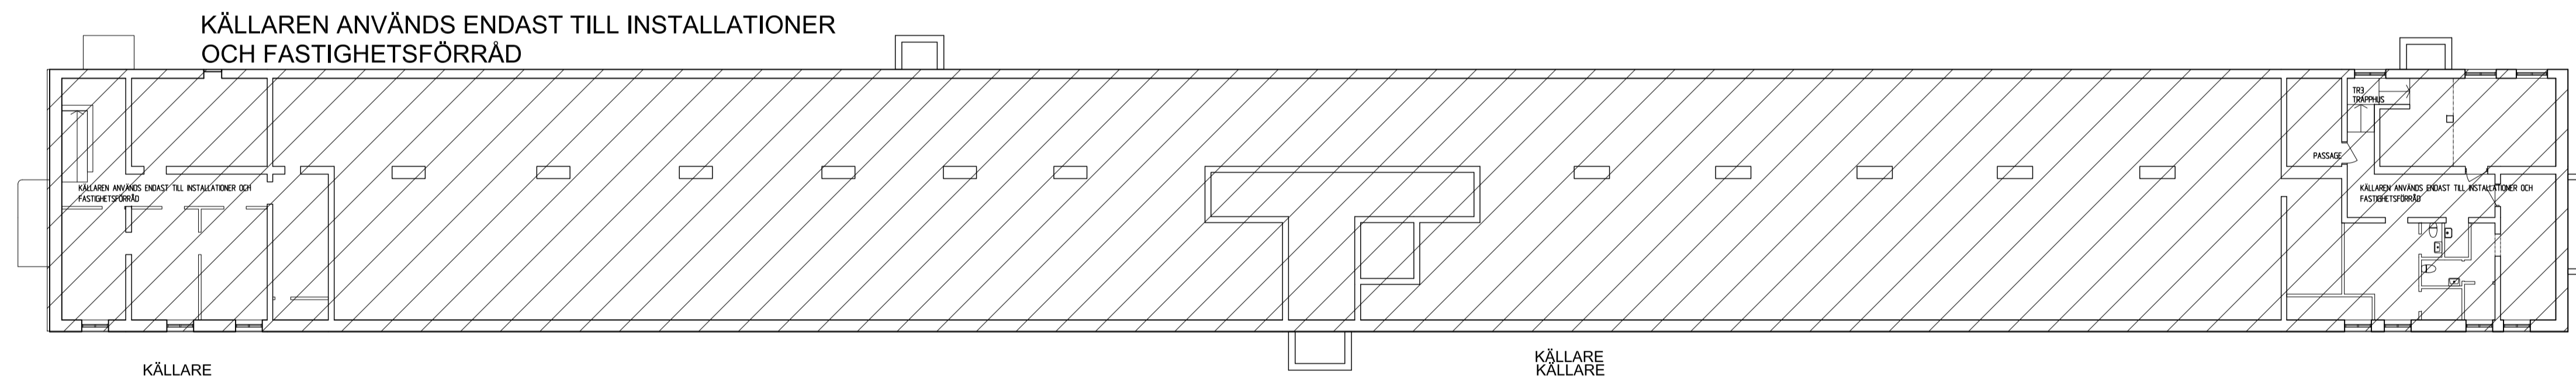

| BET | ANT | ÄNDRINGEN AVSER | SIGN | DATUM |
|--|---------------|-----------------|------|-------------------------------|
| RELATIONSHANDLING 2017-09-06 | | | | |
| LUND DEL AV VIPEMÖLLAN 37 | | | | |
|  Serviceförvaltningen Lundafastigheter BOX 41, 221 00 LUND, BROTORGET 1 TEL. 046-35 50 00, www.lund.se | | | | |
| WIGOT arkitekter & projektledare Anmäln. 9, 227 64 Lund / 046-38 51 30 / www.wigot.se | | | | |
| UPPDRAG NR | 2016-11-25 | RITAD AV | LS | CAD-STATUS |
| DATUM | 2016-11-25 | ANSVARIG | LS | FILE |
| OMBYGGNAD TILLFÄLLIGT BOENDE, BYGGNAD J35 | | | | |
| LÅNGA LÅNGAN, KÄLLARE, PLAN 1, PLAN 2 | | | | SKALA 1:200 A1 1:400 A3 |
| OBJEKTNUMMER | RITNINGNUMMER | | | 1 BET |
| A-40.1-301 | | | | |